


NACHBARGEBÄUDE

NACHBARGEBÄUDE

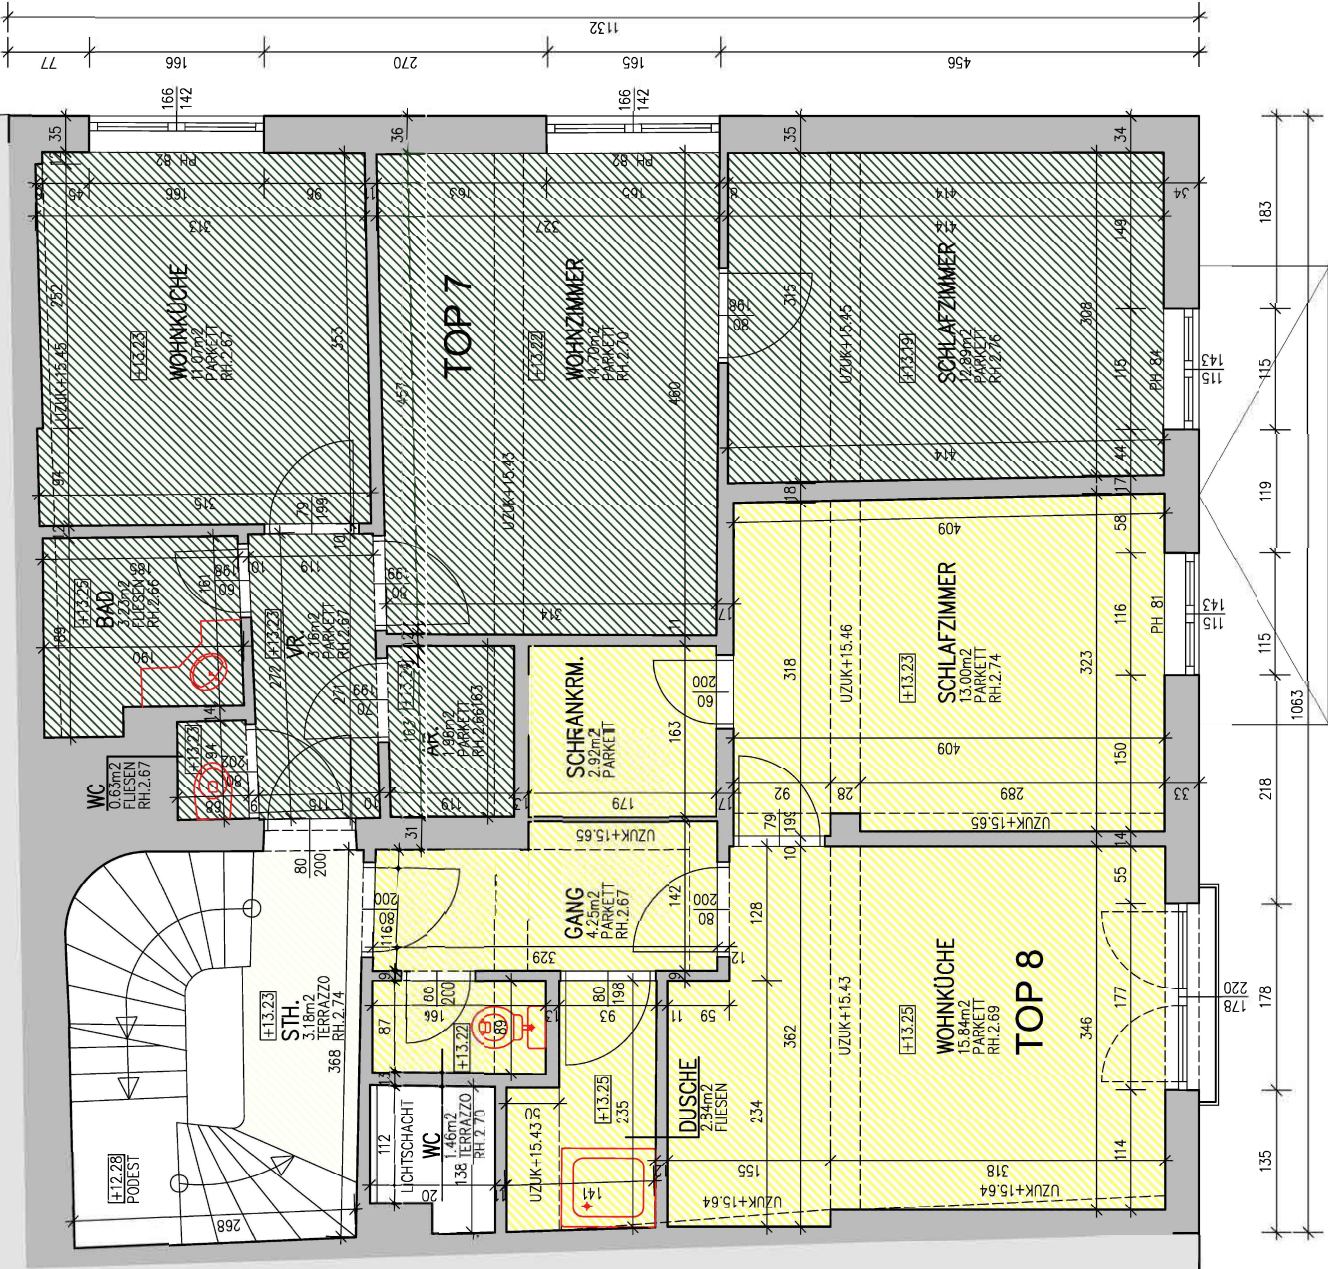

4.OG




GEOMETER DIPL. ING. GUNTHER FALLY
INGENIEURKONSULENT FÜR VERMESSUNGSWESEN
Hilfsmittel Allee 9 - A-5020 Salzburg
TEL: 0662 8420-0 FAX: 0662 8420-11 E-MAIL: FALLY@GON.AUT

GEBÄUDEBESTANDSPLAN

MIETS- U. GESCHÄFTSHAUS
GETREIDEGASSE 48 SALZBURG

CZ	GRUNDRISS	4.OG
KG-SALZBURG		
M=1:50		
		01/05a
		SALZBURG MÄRZ 2004

4.OBERGESCHOSS